



**СОВЕТ ДЕПУТАТОВ
МУНИЦИПАЛЬНОГО ОКРУГА СВИБЛОВО**

РЕШЕНИЕ

27 февраля 2018 г. № 3/6

**О согласовании установки
ограждающих устройств по
адресу: Москва, Снежная ул.,
д. 21/1**

В соответствии с пунктом 5 части 2 статьи 1 Закона города Москвы от 11.07.2012 года № 39 «О наделении органов местного самоуправления муниципальных округов в городе Москве отдельными полномочиями города Москвы», Постановлением Правительства Москвы от 02.07.2013г. № 428-ПП «О порядке устройства ограждений на придомовых территориях в городе Москве», на основании обращения жителей муниципального округа Свиблово Совет депутатов муниципального округа Свиблово решил:

1.Согласовать установку ограждающих устройств по адресу: Москва, Снежная ул., д.21/1(Приложение).

2.Направить настоящее решение в Департамент территориальных органов исполнительной власти города Москвы, префектуру Северо-Восточного административного округа города Москвы, управу района Свиблово города Москвы.

3.Опубликовать настоящее решение в бюллетене «Московский муниципальный вестник» и разместить на официальном сайте муниципального округа Свиблово mosviblovo.ru.

4. Настоящее решение вступает в силу со дня его принятия.

5.Контроль за выполнением настоящего решения возложить на главу муниципального округа Свиблово Чистякова Н.М.


Глава муниципального округа Свиблово

Н.М. Чистяков

ИНВЕНТАРИЗАЦИОННЫЙ ПЛАН

Исполнительная съемка М 1 : 500

(на момент ввода объекта благоустройства в эксплуатацию или составления паспорта)

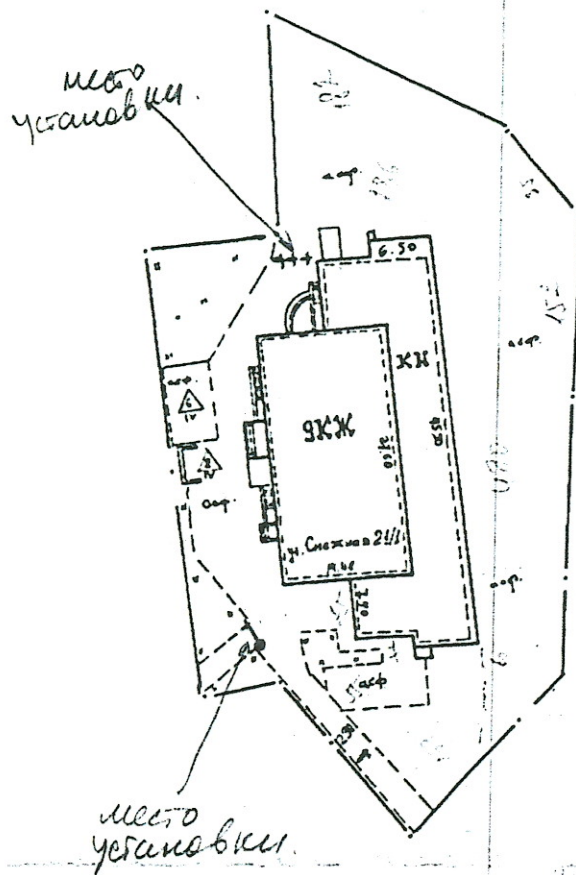

ПАСПОРТ № СВАО(13)-ДТ/0054

+++
Шлабодун